




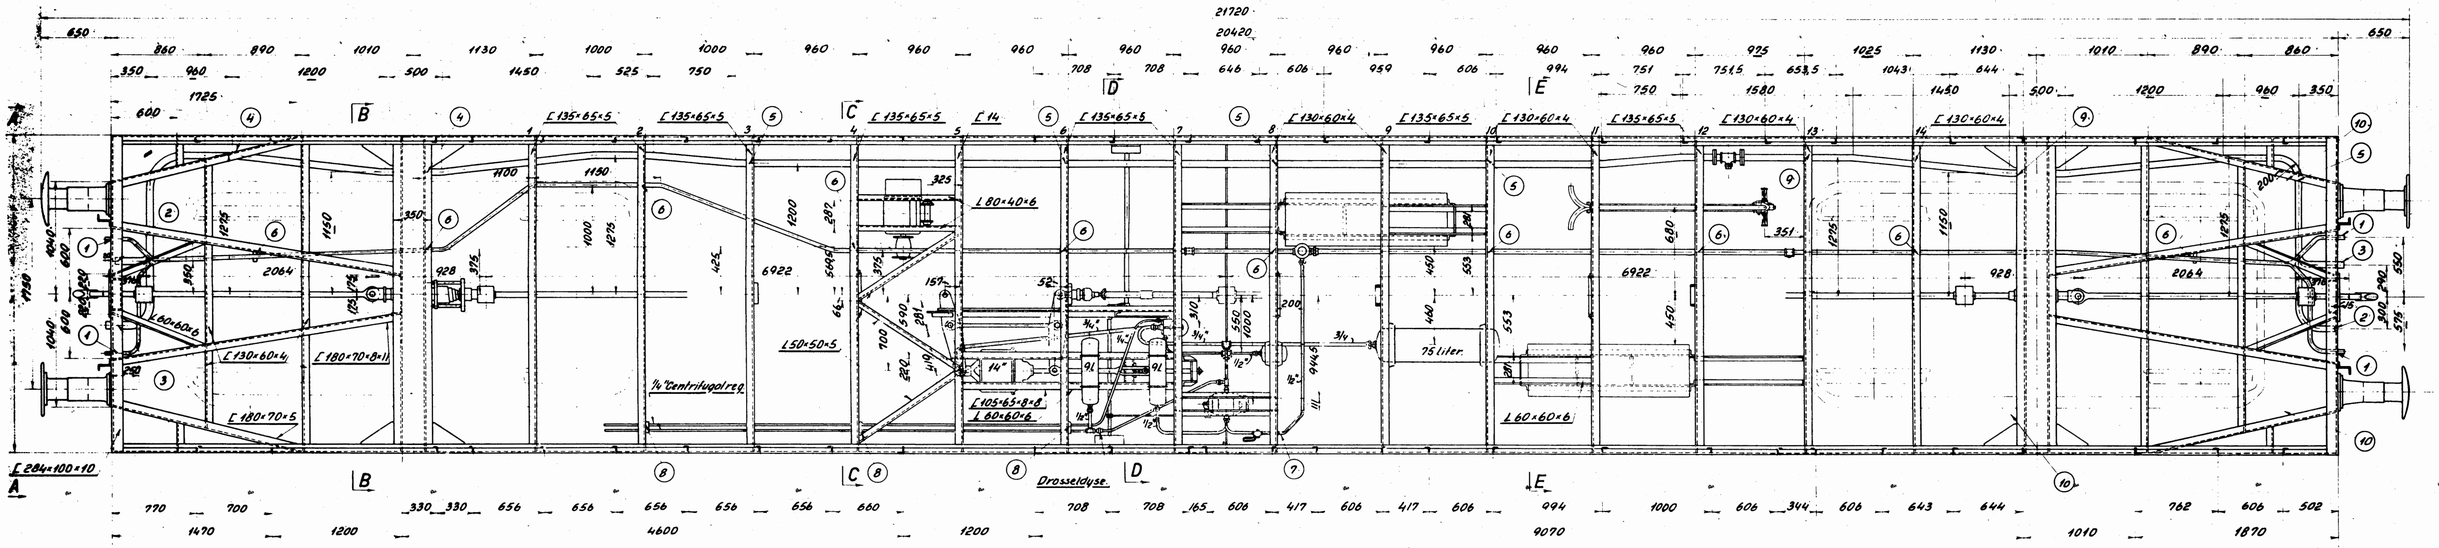


Set fra A-A.

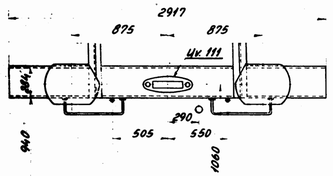


Snit B-B.

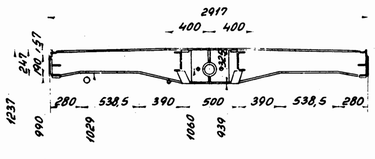


Snit C-C.

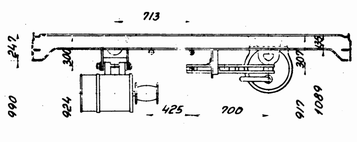

Snit D-D.

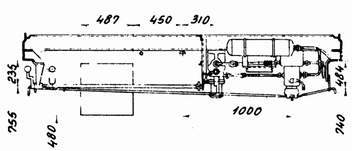

Snit E-E.

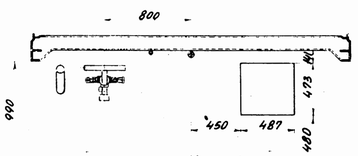

Bøjler.			Bøjler.		
Nr.	Tegn.	Pos.	Nr.	Tegn.	Pos.
1	~~Br. 16~~ NV12255		9	~~5-32832~~	1
2	~~Uv-9~~	1	10	~~Uv-96~~	1
3	~~Uv-114~~	1og 2			
4	~~Uv-91~~	1			
5	~~Uv 110~~	1			
6	~~20890~~ DC 2.5.3	44			
7	—·— ·—	25			
8	20890 —·—	46			

For dynamo på bogie se tegn. Aum. 4:1.

Arkivstyk

7 SEP. 1959

Stk.	Genstand.	Nr.	Mål.	Matr.	Model	kg/stk.
Forandringer	Dynamo på bogie A 9/11-59					

Målestok 1:25 | Tegn. Scandia. | Nr. 29958 M. | Rev. 25-5-54 AK | Indr.

Undervogn.

Ltr. Dc. nr. 5139-5150.

A

Dc.2.1